

境界協定図

申請地：神戸市 ○○区 ○○町 65番7

実測平面図 S=1:250 or 1:500

注意事項(1)
 ・図面の大きさはA2版かA3版としてください。
 ・この境界協定図作成(例)は、普通河川の有地番地部と民有地(申請地)との協定を想定して作成しています。また、北側は市道路、南側は県管理の二級河川で、同時期に道路明示と河川境界協定を行っている想定です。隣接同意や対側同意は必要ありませんが、記載例として図示しています。

位置図

※ 1:2,500程度の地形図等を利用する。
 ※ 申請箇所を朱書きで明確にする。

参考例



※ 位置図、公図、平面図の方位を合わせる。

境界点座標一覧表

測点名	X座標	Y座標	境界標の種類
OP204	-140000.000	710000.000	コンクリート杭
OP205	-140000.000	710000.000	金属錐
OP206	-140000.000	710000.000	金属錐
OP207	-140000.000	710000.000	金属錐
OP210	-140000.000	710000.000	金属錐
OP211	-140000.000	710000.000	金属錐
OP219	-140000.000	710000.000	金属錐
OP212	-140000.000	710000.000	金属錐
OPX2	-140000.000	710000.000	コンクリート杭

引照点表


P	名称	座標	
		X座標	Y座標
P1	汚水マンホール1	-140000.000	710000.000
	マンホール2	-140000.000	710000.000
P2	汚水マンホール2	-140000.000	710000.000
	マンホール1	-140000.000	710000.000

境界点・引照点間距離表

境界点	引照点	
	P1	P2
OP204	42.00	51.00
OP205	42.00	51.00
OP206	42.00	51.00
OP207	42.00	51.00
OP210	42.00	51.00
OP211	42.00	51.00
OP219	42.00	51.00
OP212	42.00	51.00
OPX2	42.00	51.00

※ 上記座標値は世界測地系によるものである。

合成字限図(公図)

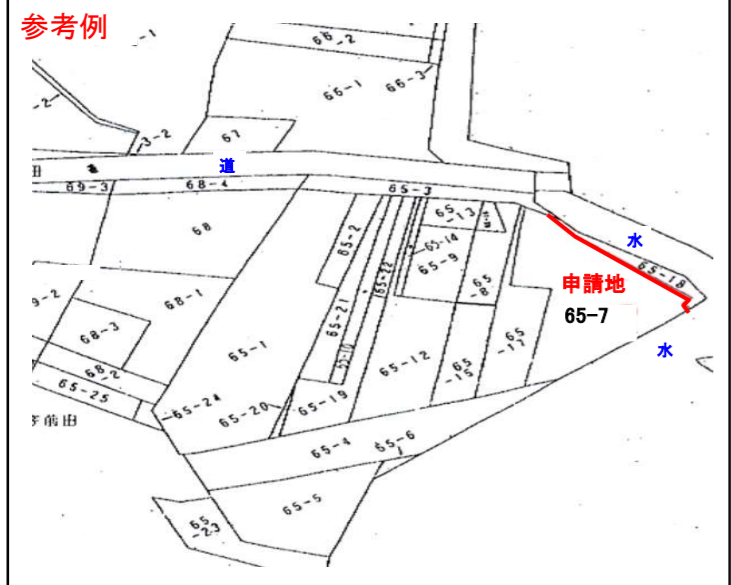

神戸地方法務局○○出張所にて転写したものを縮小、合成したものである。
 調査年月日：令和○○年○○月○○日

作成者氏名 土地家屋調査士 △△ △△ (印)

注意事項(2)
 ・申請地土地所有者の印は実印とし、隣接地の所有者の印は原則実印を押印してください。
 ・対側地の所有者や水利組合、砂防設備管理者等の利害関係者の同意についても、押印をお願いします。
 ・辺長・寸法や、境界点・引照点間距離表の表示はcm止め(mm以下は切捨て)としてください。

河川との境界は本図朱線のとおりで異存ありません。
 申請地
 神戸市○○区○○町

神戸市○○区○○町65番7地先に当る普通河川◎◎川 河川敷地 65-18 と 加納 町太郎 所有地との境界については、本図朱線のとおり協定する。

地番	現住所所有者	承諾年月日	印
65-7	神戸市○○区○○町○○番 加納 町太郎	令和○○年○○月○○日	(印)

令和○○年○○月○○日
 神戸市長 久元 喜造 (印)

隣接地及び対側地同意
 神戸市○○区○○町

隣接地	地番	現住所所有者	承諾年月日	印
対側地	地番	現住所所有者	承諾年月日	印
				(印)

図名	境界協定図(普通河川)
測量箇所	神戸市○○区○○町
測量年月日	令和○○年○○月○○日
縮尺	S=1:2,500, 1:250, 1:100
作成者	土地家屋調査士 △△ △△ (印)
作成会社名	株△△測量設計 代表取締役 ○△ □□
住所・電話番号	神戸市○○区○○町○○丁目○○ 078(000)0000

横断面図 S=1:000

